

# BILAGA 1

## Byggnadstabell

Byggnad	Foto	Historik	Kommentar och platsbesök	Kända föroreningar i anslutning till byggnad (information från tidigare rapporter etc.)	Bedömning över primära risker med avseende på föroreningar orsakade av tidigare känd verksamhet*
B1 "Gamla sockerbruket"		Byggnaden uppförd 1733 som sockerbruks huvudbyggnad. Bruket lades ned i mitten av 1800-talet och 1854 byggdes byggnaden om till Spinneri för Rosenlunds fabriker. Inne i byggnaden kan pannrum och maskinrum ha funnits under del av 1800-talet.	Inspekterad invändigt Väri renoverat med mindre fuktksador i bottenträplanets västra kortända.	Inga genomfördta provtagningar av bygghadsdelar eller mark under byggnader. Spår av bla lösningsmedel noterades vid porlutsprövtagning.	Primärt oljor och/eller PAH på grund av äldre pannrum som kan ha funnits i denna byggnad.
B2 "Nya spinneriet"		Uppfördes som spinneri 1875. Byggnaden har byggs om och till, bl.a. 1897 då ett vattentorn byggdes samt 1930 då byggnaden kompletterades med en tillbyggnad i en våning mot söder och öster.	Inspekterad invändigt i östra lågdelen samt i central förbindelsekorridor i de utrymmen som besöcktes konstaterades missränt oljefförening av golv i installationsrum i NO samt i korridör centralt i byggnad. Indikationer på fuktksador observerade i tak.	Inga genomfördta provtagningar av bygghuden eller mark under densamma.	Primärt oljor för smörjning etc.
B3 Rens- och spinneribyggnad		Uppfördes som spinneri 1917 efter ritningar av Ernst Krüger. Konstruktören H Lynnander skapade en konstruktion för att förhindra sättningar där han lätt byggnaden flyttar på sin grund. Byggnaden togs ej i drift förrän efter kriget p.g.a. bomullsbrist.	Endast inspekterad i mindre del av västra kortsidan där soprum och ventilationsutrymme finns	Inga genomfördta provtagningar av bygghuden eller mark under densamma.	Lokala spill av smörjoljor
B7 Skorsten, ingår i B11		Består av en rest av den skorsten som tidigare fanns i anslutning till pannorna på B11.	Ej inspekterad	Se B11	Förbränningsrester i tegel befaras likt de i byggnad 10 (PAH, olja men även metaller etc. kan vara aktuellt)

B9 Magasinsbyggnad, ingång i B11	Byggd 1900 	Ej tillgänglig för inspektion	Se B11
B10 Ångmaskinhus, västra delen av B2	Uppfördes 1875 som ångmaskinhus efter ritningar av Ernst Krüger. Huset ingick som en del av B2s byggnadskropp. Då ångkraften spelat ut sin roll expanderade spinneriverksamheten in i byggnaden. 	Ej inspekterad map lokalytor i markplan	Inga genomförd provtagningar av mark under byggnaden.
			I källaren under B10 finns oljeförorenningar i fundamentet som tidigare tillhörde ångmaskiner. Här finns även grova lindade kablar som eventuellt kan innehålla PCB- haltigt olja. Dessa kablar går vidare ut i området i kulvert respektive mark.
B11 Pannhus och magasin, ansluter till B10	Uppfördes 1903 som pannhus och magasin. Ersatte ett tidigare pannhus. Ångan var huvudsakligen avsedd för drift av B10. Byggnaden bestod ursprungligen av B11, B7 och B9. 	Endast mindre ytor tillgängliga för inspektion	Inga genomförd provtagningar av byggnaden eller mark under densamma.
B13 Gasverk, verkstad och maskin- hus	Ursprungligen byggår okänt för de äldsta delarna men ett maskinhus byggdes till mot B1 år 1883, vilket med tiden kom att för lärgas och bli en del av B13. Ernst Krüger var ansvarig för utbyggnaden. Tillbyggnaden var främst avsedd för stenkol som användes för produktion av belysningsgas. Byggnaden konstruerades därför med säkerhetstänkandet i fokus. 	Ej tillgänglig för inspektion	I underliggande mark har jord förenad med cancerogena PAH-er, bensen osv konstaterats. Åtgärder för att minska risken för spridning till inomhusluft har genomförts (del av golv är ventilerat).

B14 <b>Smedja</b>	 Uppfördes sannolikt i samband med Rosenlunds Fabriker i ävertagande 1854. Med tankes på sin placering vid den tidigare B1:s skorsten fungerade byggnaden trotsigen som pannhus, maskinhus, smedja eller någon liknande verksamhet med behov av närrhet till skorsten.	Bottenplan har inspekterats. Relativt tydliga fuktproblem syns på flera ställen. Dessa är inte verksamhetsrelaterade men kan komma att påverka tänkt användning av lokalerna.	Inga genomförda provtagningar av byggnaden eller mark under densamma.	Eventuellt olja, PAH relaterat till verkstad och pannrum.
B15 <b>Färgeri, blekeri, lager och be-reddning</b>	 En stor eldskyddå 1926 förstörde de tidigare byggnader som var avsedda för blekeri, färgeri och apparater. Den aktuella byggnaden uppfördes för dessa ändamål och stod färdig 1928. Inne i denna byggnad har även ett pannrum funnits tidigare.	Källaren inspekterad till ca 85 %	Ingen information finns om föreningar av byggnadsdelar. Inga genomförda provtagningar av byggnaden eller mark under densamma.	Föroreningsrisk på grund av varierande kemikaliehantering t.ex. lösningsmedel, metaller, bekämpningsmedel, (dioxin) samt metaller etc. Del av denna byggnad kan även fotokemikalier ha använts i senare verksamhet, dock inte aktiv nu). Pannrum har funnits i källarvåning.
B17 (ingång i B15) <b>Färgeri</b>	 B17 ingår i B15 och byggdes upp efter branden 1926, men kopplades samman med B15 först 1929.	Ej tillgänglig för inspektion	Inga genomförda provtagningar av byggnaden eller mark under densamma.	Föroreningsrisk på grund av bred kemikaliehantering t.ex. lösningsmedel, metaller, oljor, bekämpningsmedel, (dioxiner) samt metaller etc.
B18 <b>Beredningsverk</b>	 Ursprungligen beteckning på länkningen mellan B15 och brandresterna som numera ingår i B15. Uppfördes som beredningsverk och ersatte 1959 ett gryter av byggnader som tidigare legat på platsen och innehållit verksamheter som blekeri, färgeri och appreturverksamhet.	Ej tillgänglig för inspektion	Inga genomförda provtagningar av byggnaden eller mark under densamma.	På grund av att det finns många olika verksamheter på platsen innan nuvarande byggnad kan mycket kemikalier hanterats på platsen innan verksamheten idag.


B19 Huvudkontor, lager, matsal		Uppfördes som kontor 1903. Tidigare åg kontoret på Norra Hamngatan i Sahlgrenskas huset. Det fanns kontor och personalrum i bottenvåningen medan de resterande tre våningarna användes till lager.	Ca 70 % av källaren tillgänglig för inspektion	Inga genomförd provtagningar av byggnaden eller mark under densamma.	Ingen känd kemikaliehantering, olja?
B21 Dressbyggnad		Uppfördes som väveri 1941. Huset byggdes till åt väster 1960 med den tillbyggnad som skulle fungera som provisoriskt mattilagrar för tilverkning av heltäckningsmattor. Är idag sammalänkad med B27.	Ej tillgänglig för inspektion	Inga genomförd provtagningar av byggnaden eller mark under densamma.	Ingen känd kemikaliehantering, olja?
B22 Konfektionsfabriken, AB Carmas dressbyggnad		Uppfördes efter ritningar av FO Petersson som konfektionsfabrik 1942 för AB Carma. I bottenvåningen fanns pressrum och personalutrymmen. I övervåningen hade man vävlager, tillskränning, sysal och avsyning	Botten/källarplan tillgänglig för inspektion.	Inga genomförd provtagningar av byggnaden eller mark under densamma. Porluta privatget under byggnad hösten 2011 – inga spår av lättflyktiga ämnen.	Hantering av ett par fat trikloreran per år och olja (MIFO 2005). Ev oljor.
B27 (inkl B29 och B30) Väveri, lager och garage		Uppfördes som fabriksbyggnad 1947. Byggnaden expanderades 1952 sederut med en ny väveridel (egenligen B29). Dessutom bereddes möjligheter för parkering i dess undre våning. Två år senare skedde ytterligare expansion av väveriet öster ut.	Ca 90 % av källaren tillgänglig för inspektion	Inga genomförd provtagningar av byggnaden eller mark under densamma.	I källaren under B27 finns ett antal gjutna betongkärl vars tidigare användning är okänd. De har i dagsläget försegrats med betong.

\* Möjliga föroreningar (dvs ej bekräftade eller observerade) baserat på känd verksamhet, andra föroreningar är möjliga.

Inom ramen för detta uppdrag har allmänna lokaler besökts, i detta läge har inte uthydra lokalerna besökts.

## BILAGA 2

# Besökta byggnader och översiksplan

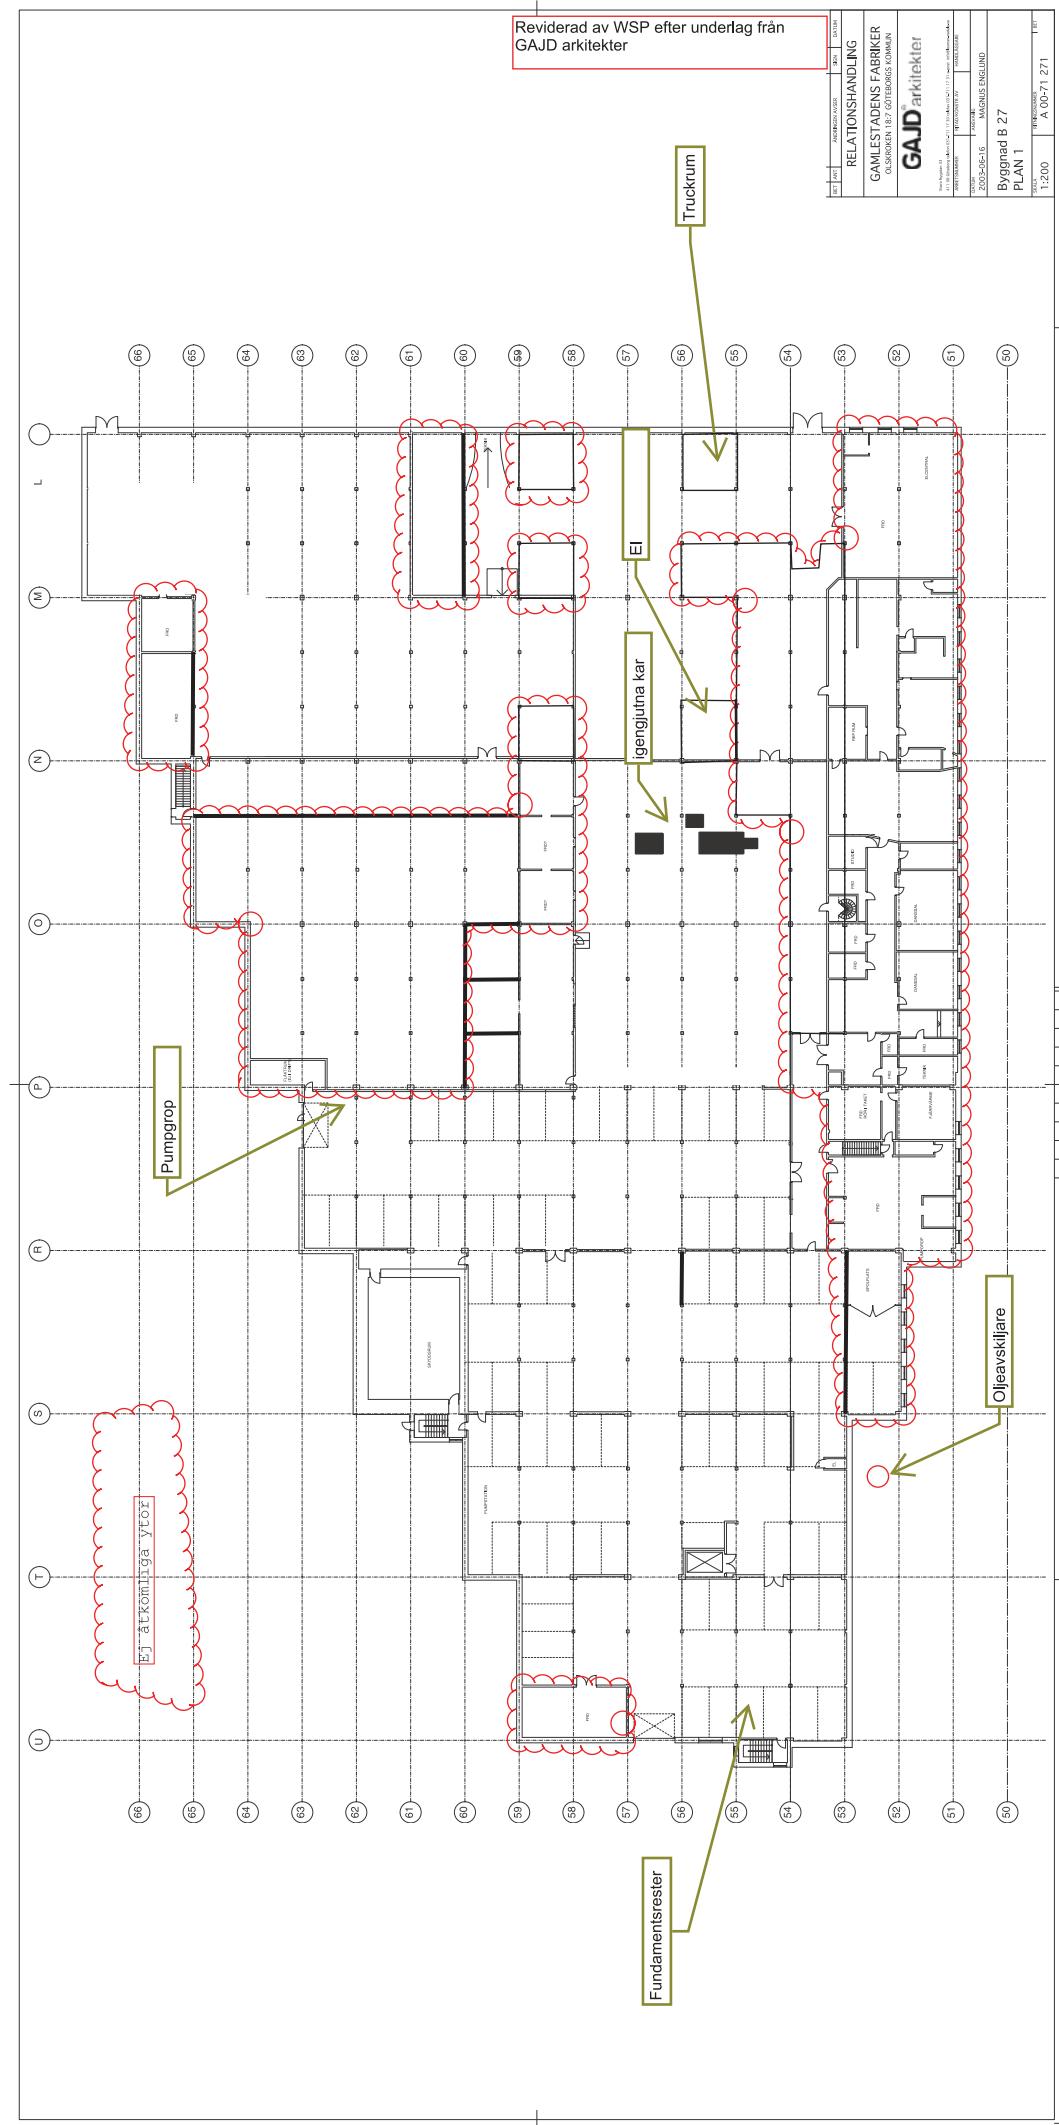

Reviderad av  
WSP efter  
underlag från  
GAJD arkitekter


BET	ANT	ÄNDRINGSANVÄNDAR	SEPARAT BESKRIVNING	DATUM	KONTAKTADRESS
ÄRETSÄKURER		REFA/DOKTOR R. AV			
OLSKROKEN 18; GÖTEBORGS KOMMUN		MAGNUSS ENGLUND			
2006-03-15					
<b>GAJD</b> arkitekter					

Reviderad av WSP efter underlag från  
GAJD arkitekter

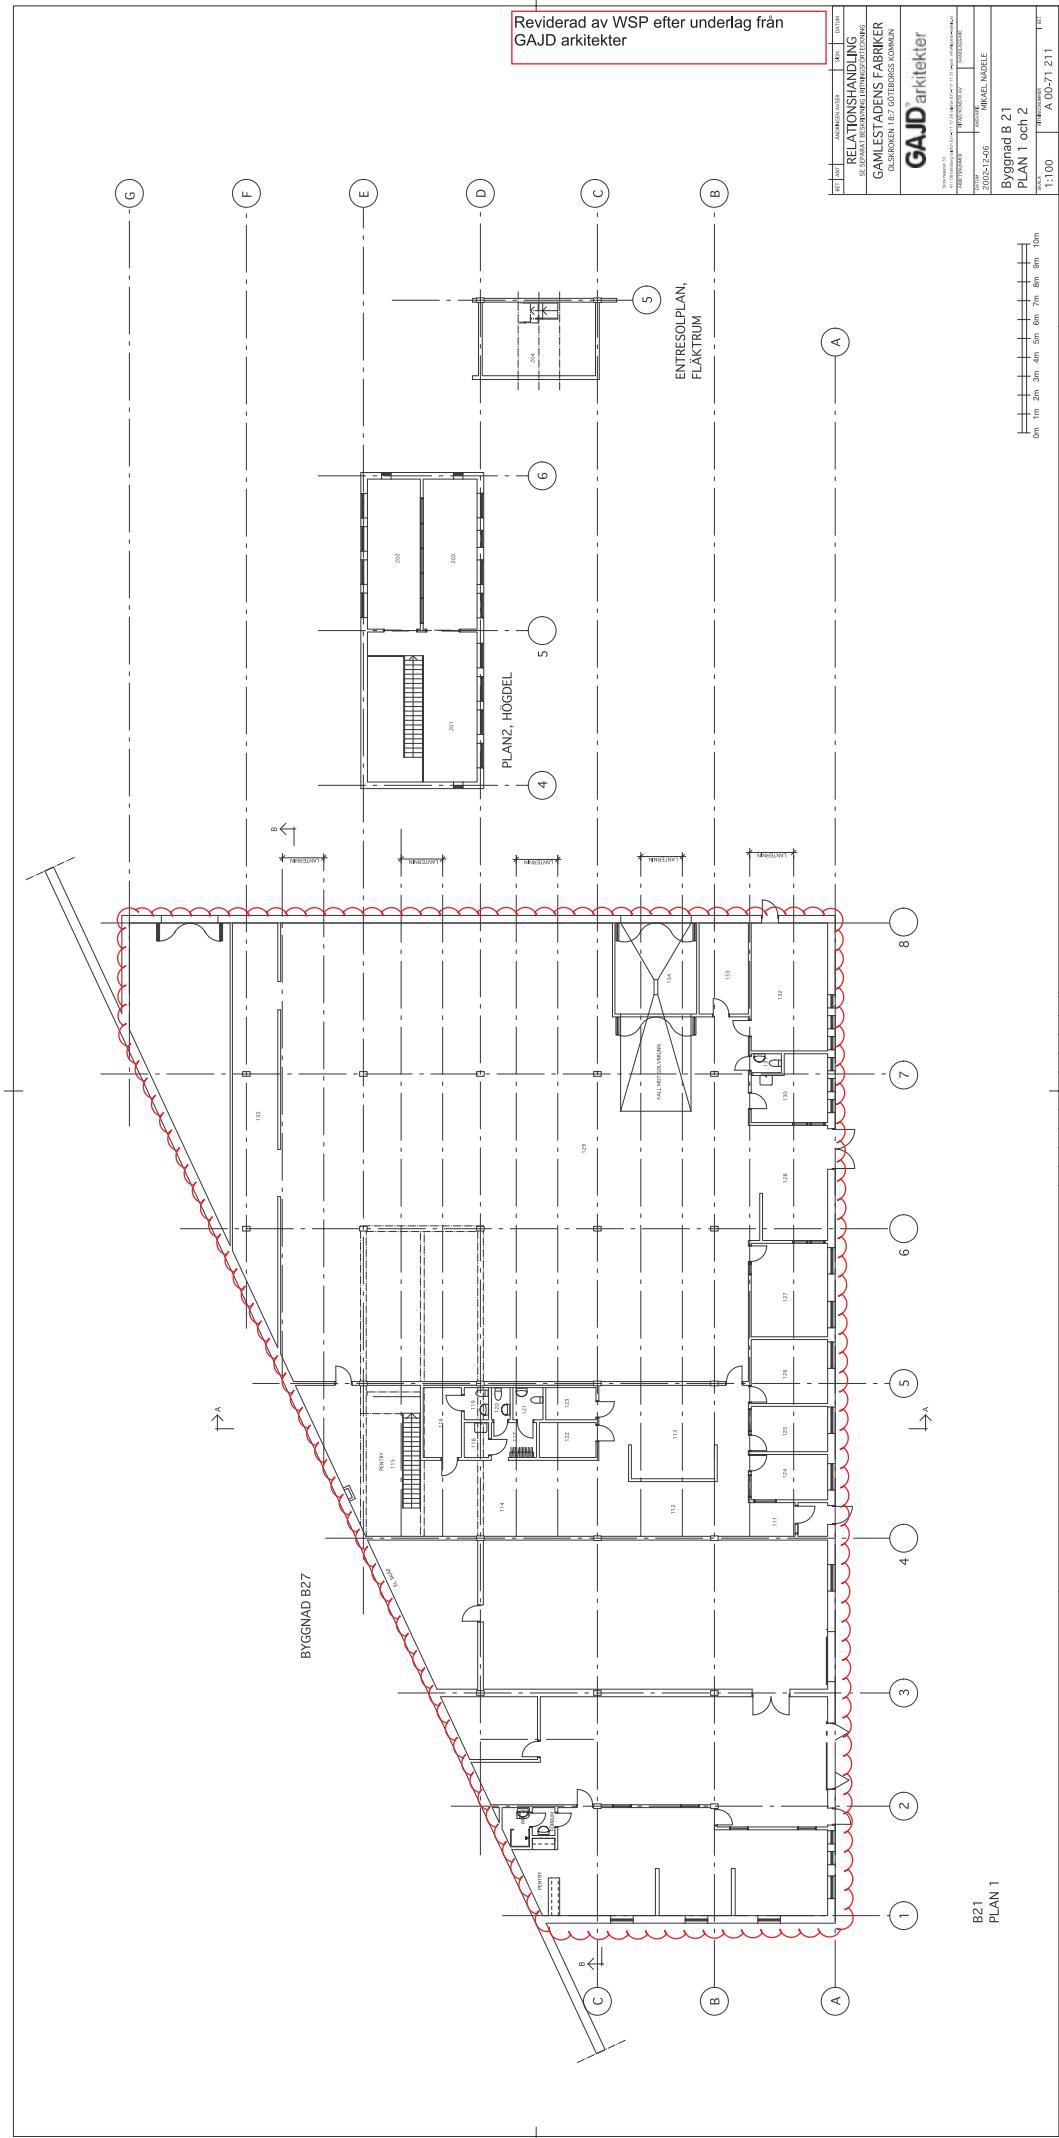

Reviderad av  
WSP efter  
underlag från  
GAJD arkitekter

BET ANT ANHÄNSEN ANDEL SEN DATUM

RELATIONSHANDLING

SE SEPARAT BESKRIVNING AV INTENSITETSFÖRTECKNING

GAMLESTADENS FABRIKER

OLSKROKEN 18:7, GÖTEBORGS KOMMUN

MÅDEL

EC

ANSVARSÅRS

HELDAGEN/ÖVRIGT

VÄRLDSSÄKUR.

2005-10-10

**GAJD** arkitekter

MÄDEL

MICHAEL NØDELL


PLAN 1

BYGGNAD B19

GRUNDLÄGGNING


1:100

A 00-71191

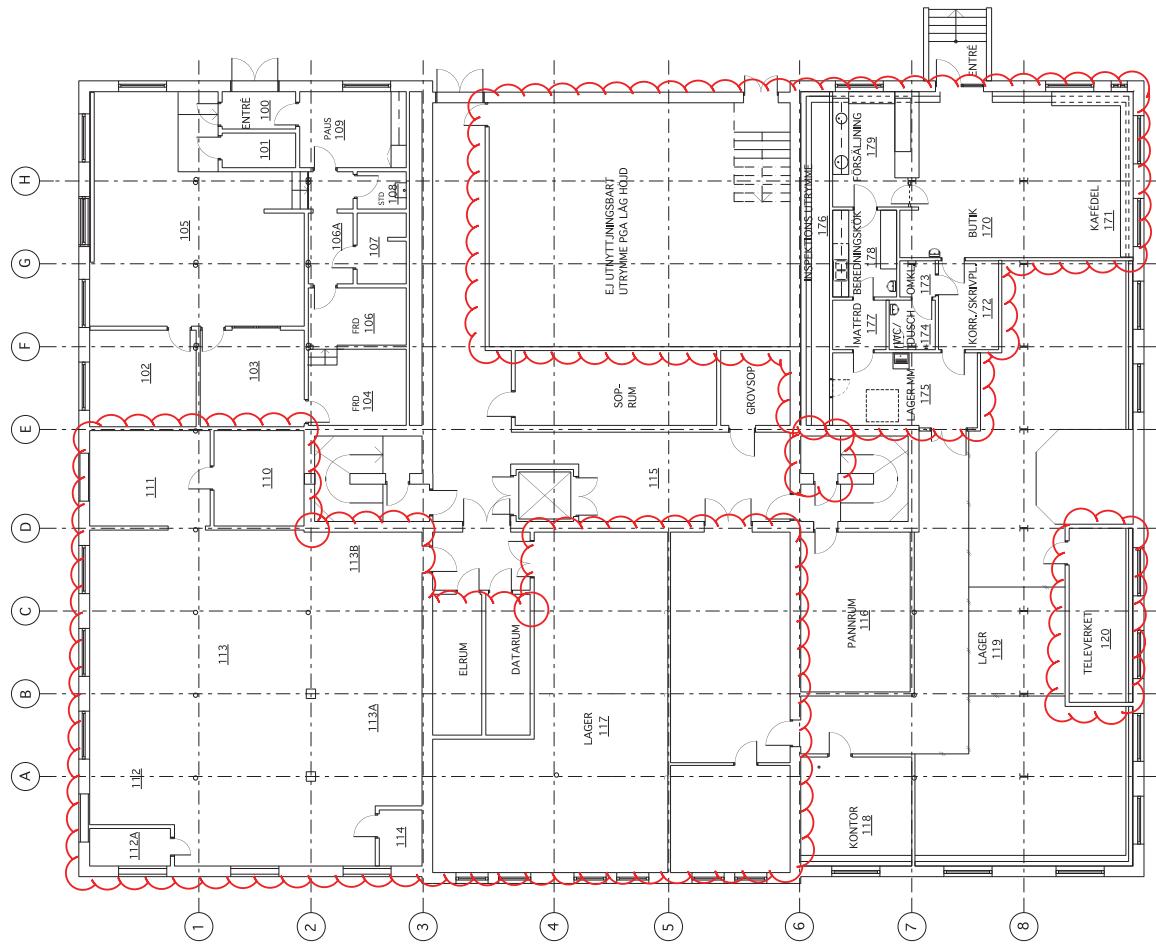

0m 1m 2m 3m 4m 5m 6m 7m 8m 9m 10m

1:100

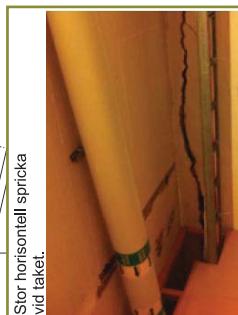

Orisonell : 1

ANMÄLNINGSDÖG	ZIN	CIVATN
2017		
RELATIONSHANDLING		
GAMLESTADENS FABRIKER ÖLGRÄNDEN 187 - GOTTERÖS KOMMUN		
<b>GAJD</b> arkitekt(er)		
Byggnad B18		
PLAN 1	PLATS	BYGGSÄKT
	11/11/00	A-00-71181


Reviderad av  
WSP efter  
underlag från  
GAJD arkitekter

BET ANVÄNDNING DATUM  
ANSTRÖK AVSLUTAD  
SEPARERAD ESSENTERING BETENSÖSTENING  
GAMLESTADENS FABRIKER  
OLSKROGEN 18C-GÖTEBORG


GAJD® arkitekter

DATAH 2002-10-03  
MÄKEL NÄDEL  
Byggnad B15  
PLAN 1  
TÄCKNINGSSÄRS  
1:100 A 00-71 151  
T-SÄRS



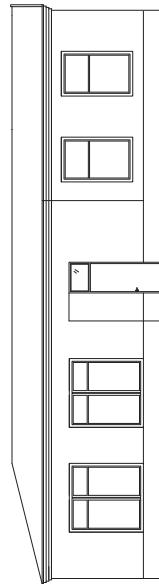

FASAD



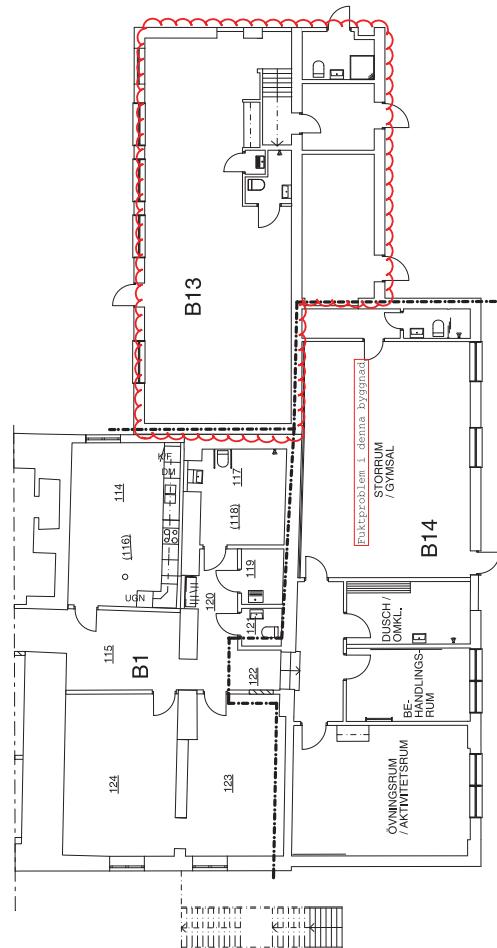


Reviderad av WSP efter underlag från  
GAUD Arkitekter


BET ANT	ANPÄNDEN AVSEB	SIGN	DATUM

**RELATIONSHANDLING**  
SE REPARA BESKRIVNING FRITTADE TECKNINGAR  
**GAMLESTADENS FABRIKER**  
OLSKROKEN 187, GÖTEBORGS  
**LosmanNädelearkitekter**


Stora Nygatan 33  
411 18 Göteborg Telefon 031-711 17 90 E-post: losman@losman.se  
ARBETSSNOWER  
FRÅGOKONTRÄV  
HANDLIGNE  
DATUM  
2002-09-13  
ANSVARIG:  
MKEL NÄDELE  
Byggnad B14  
PLAN 1  
SKALA  
1:100  
FÖRNOMNADARER  
A 00-71 141  
T BET

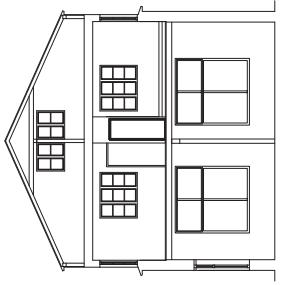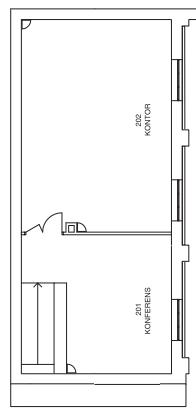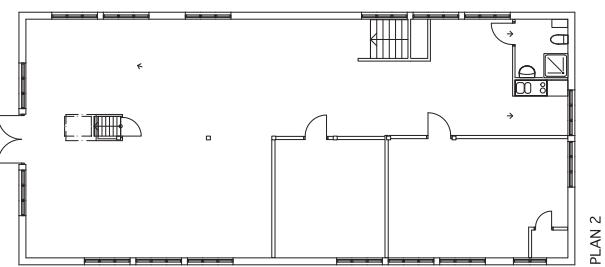


SECTION A-A

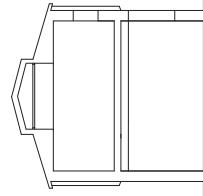

SEKTION B-B

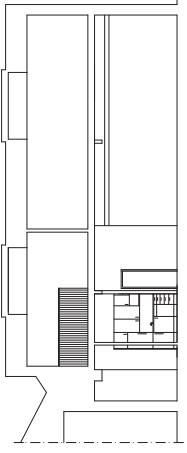

SEKTION C-C

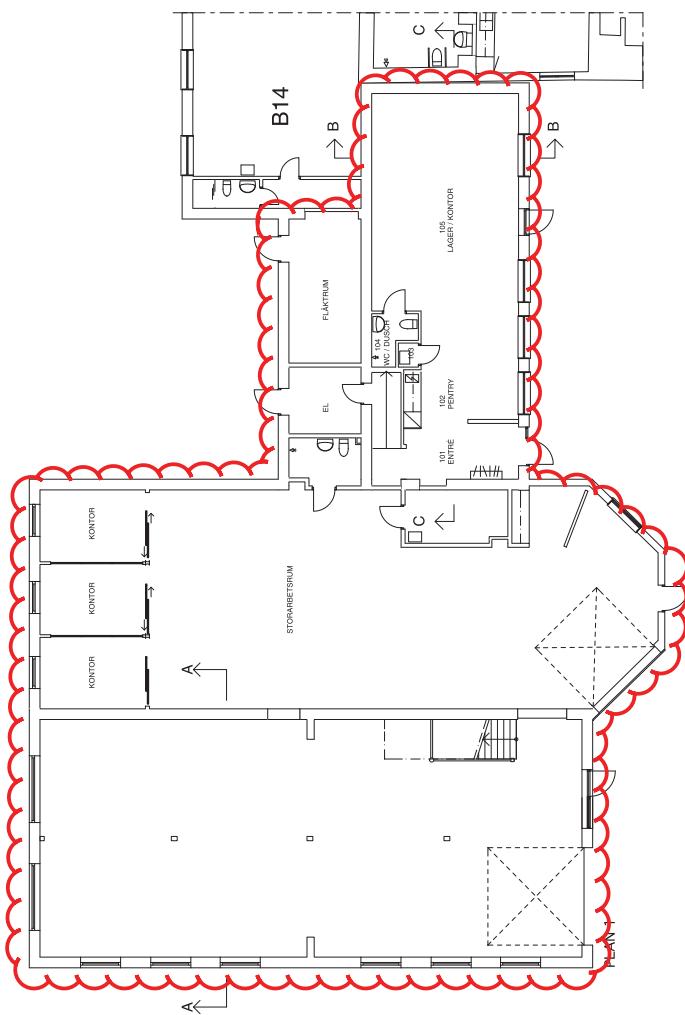

Reviderad av WSP  
efter underlag från  
GAJD arkitekter

SEKTIONSHANDELING

SEPARATA BEKRÄFTNING/RETNINGSSTECKNING

GAMLESTADENS FABRIKER

OLSKROKKEN 18:7, GÖTEBORG

**GAJD®** arkitekter


DATUM:

ANSVARIG:

MICHAEL NÄDELL

DATUM:

ANSVARIG:

MICHAEL NÄDELL

BESKRIVNING:

Byggnad B13

PLAN 1 och 2

SCALA:

RETNINGSSKALAMÄR

TITEL:

A 00-71 131

SKALA:

1:100

Reviderad av WSP  
efter underlag från  
GAJD arkitekter

BET ANT	ANDRINGSMÄSSER	SEN	DATUM
RELATIONSHANDLING SE: SEPARAT BESEGRIVNINGS FINTNESS CENTER			
GAMLESTADENS FABRIKER			
OLSKRÖKEN 187 GOTEBORGSKOMMUN			
2001-10-01	MIKAI NADEL		


**LosmanNädele** arkitekter

www.lozmanadele.se  
E-post: info@lozmanadele.se  

Byggnad B 11  
PLAN 1

1:100

A 00-71 107

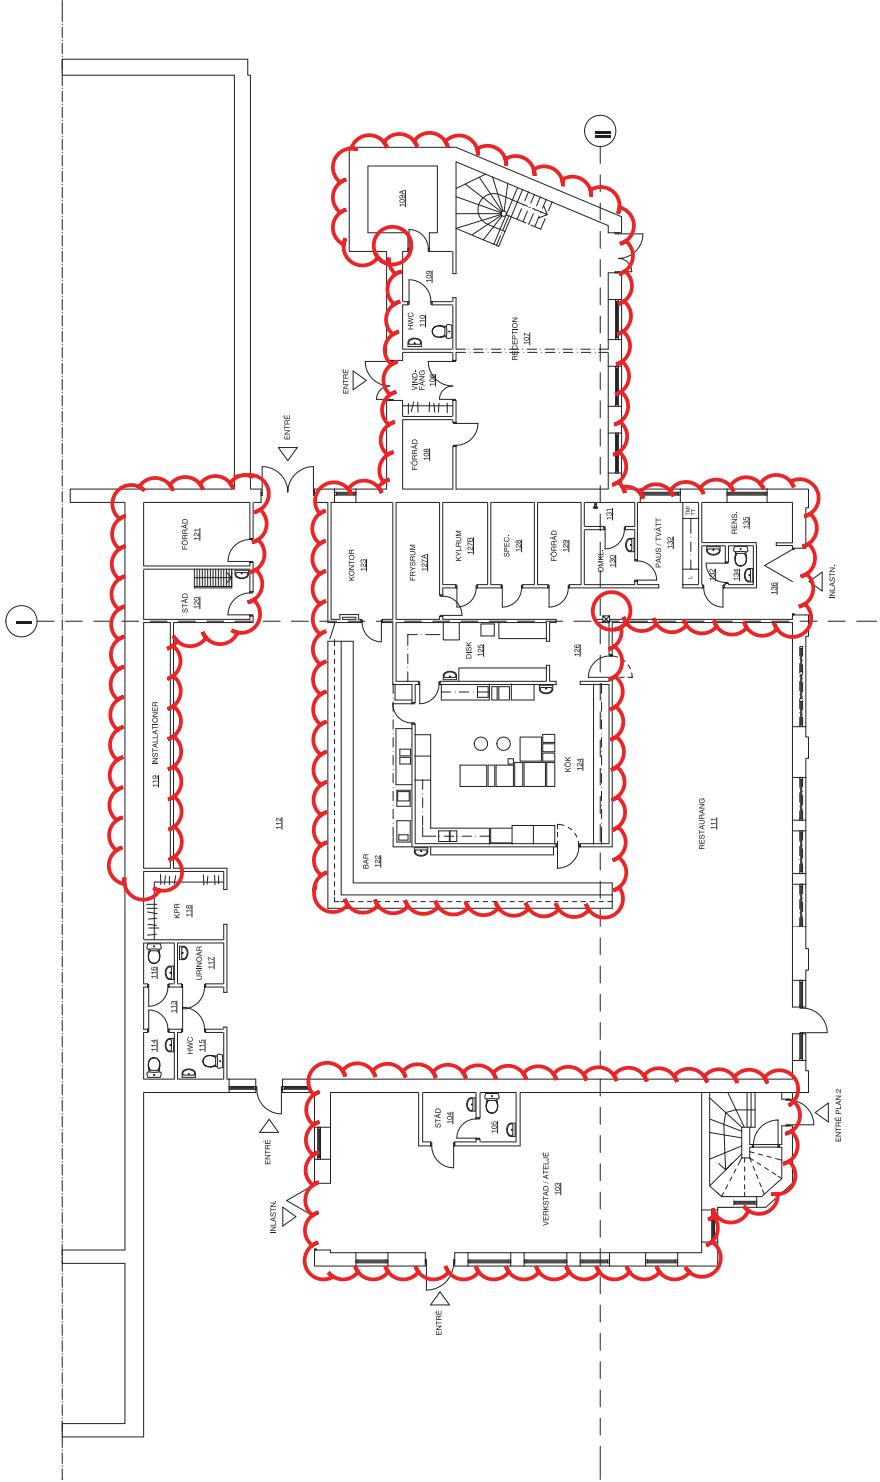


Reviderad av WSP efter  
underlag från GAJD  
arkitekter

BET ANT	ANDRIGEN ANVÄNDAR	SEN	DATUM
SE SEPARAT BESEGRINGSVÄG I FRÅN GÖTEBORGS STADSKONST			
RELEATIONSHANDLING			
GAMLESTADENS FÄRKER OLSKRÖKEN 1677 GÖTEBORGS KOMMUN	MK&EL NÄDELE		

**LosmanNädele** arkitekter



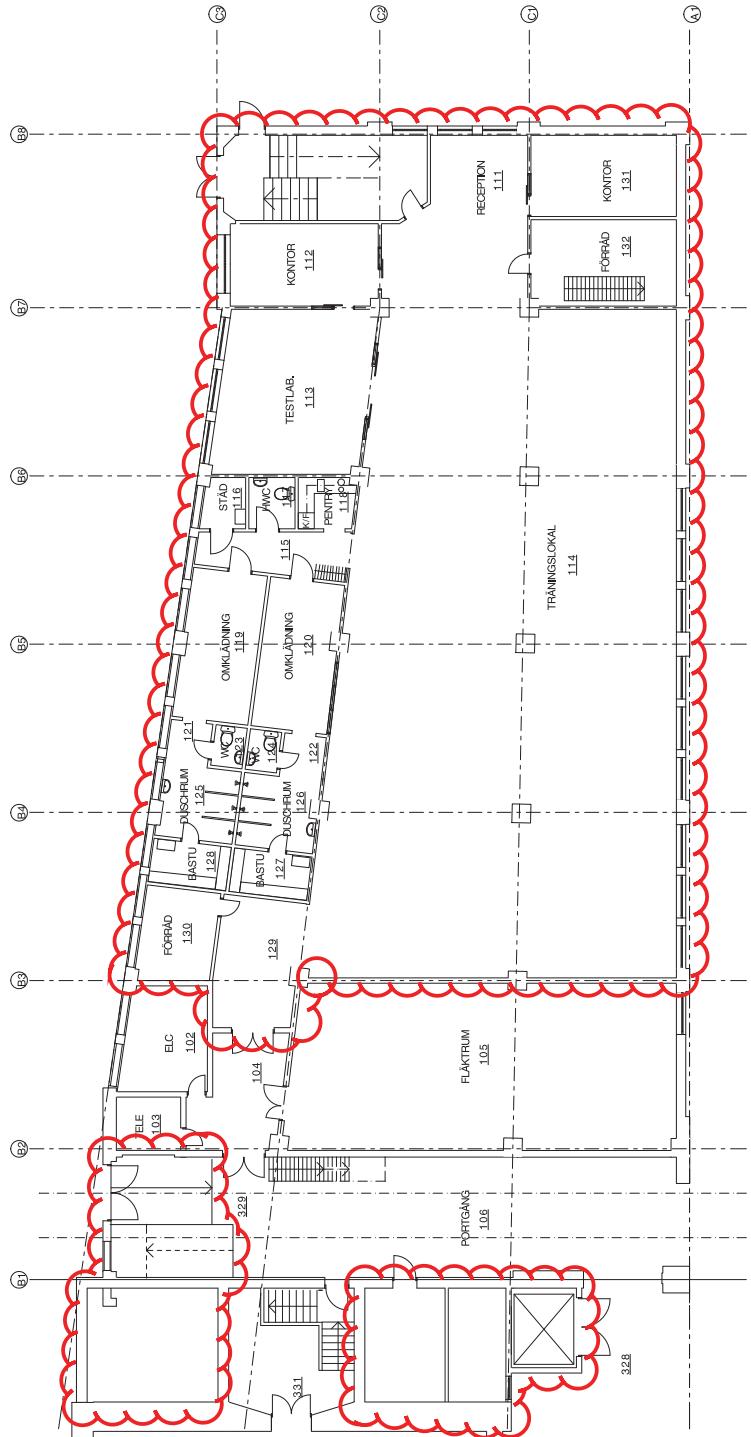

PLAN 1

0m 1m 2m 3m 4m 5m 6m 7m 8m 9m 10m


1:100 A 00-71031 167

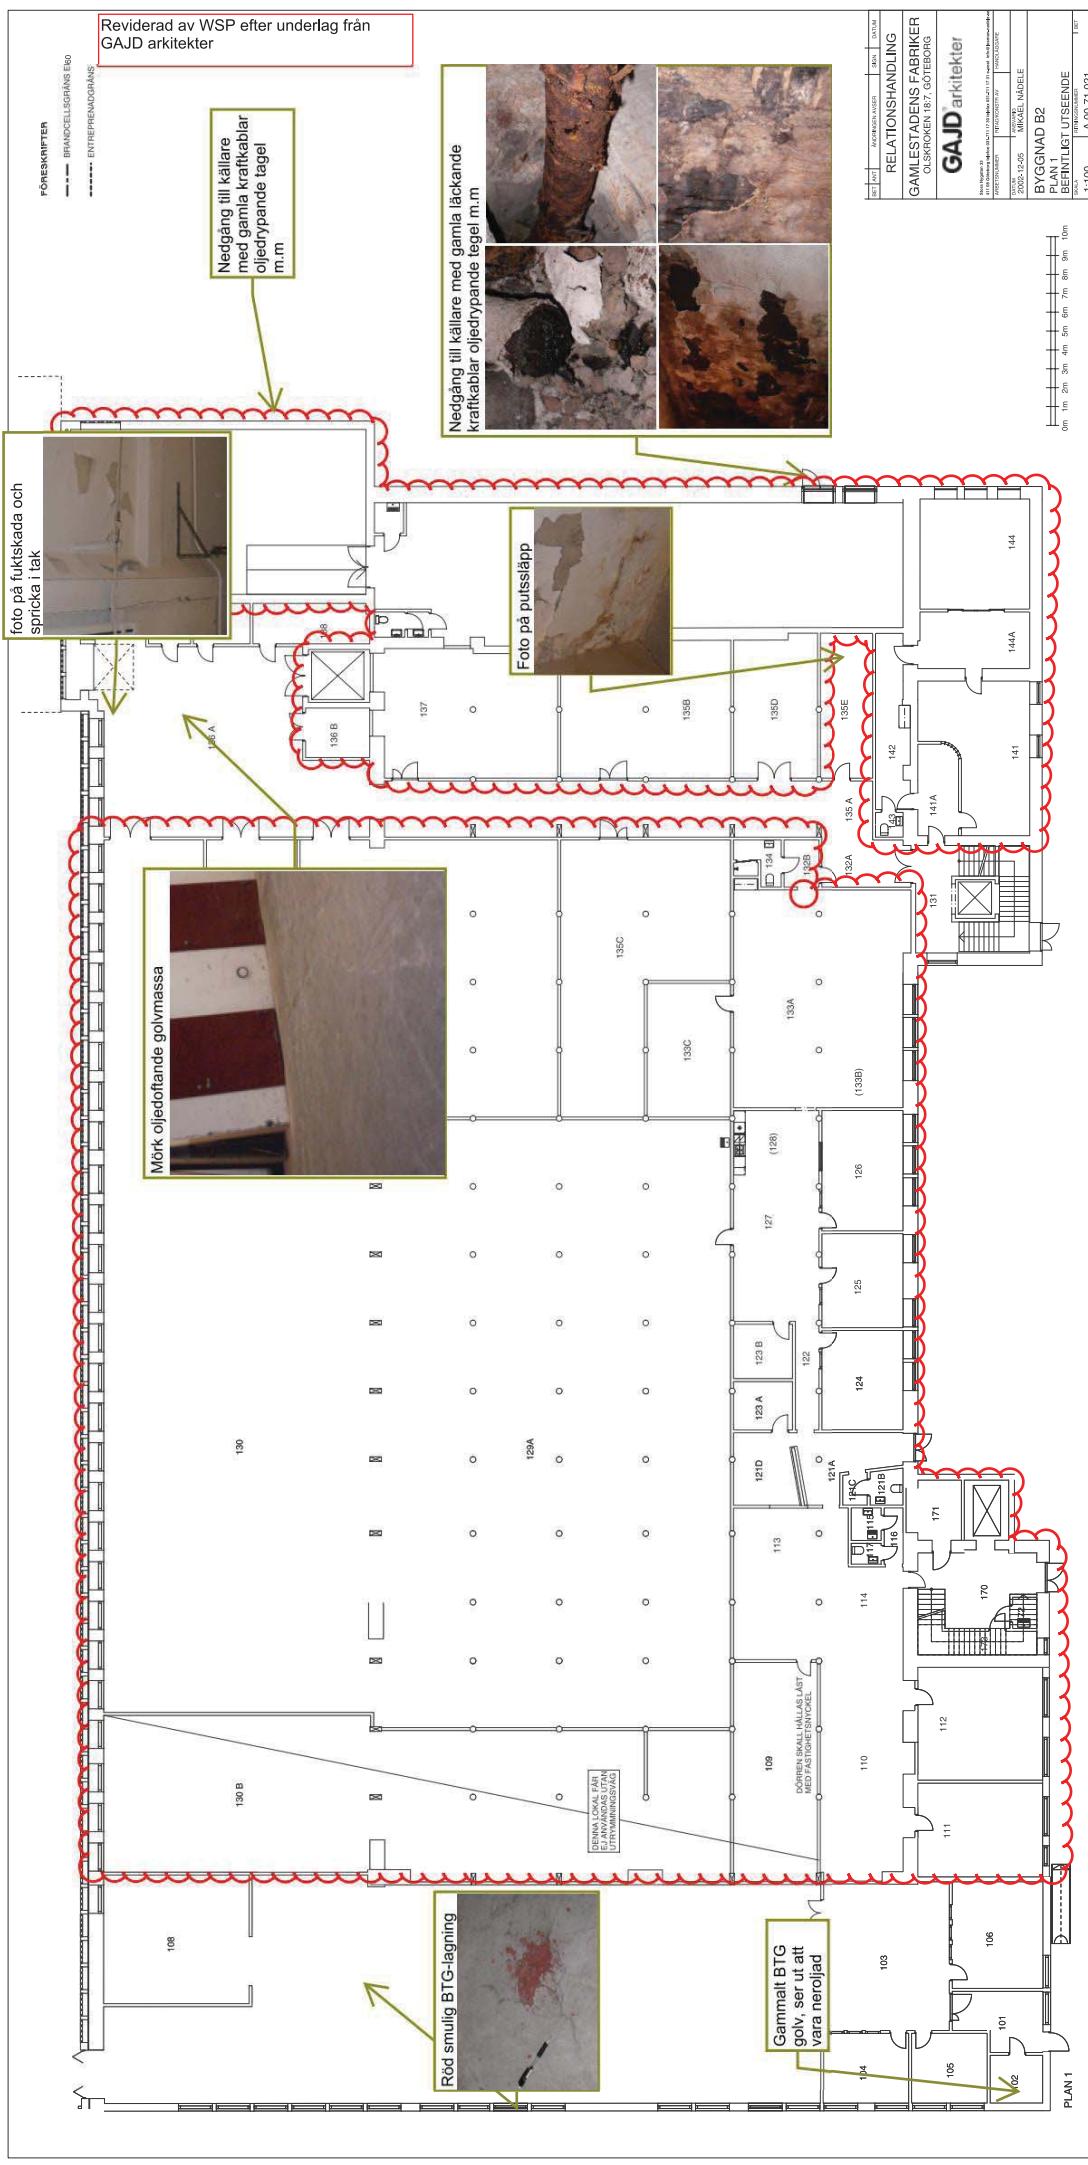

# FÖRKLARINGAR


ENTREPENADGRÄNS

Reviderad av WSP efter underlag från  
GAJD arkitekter

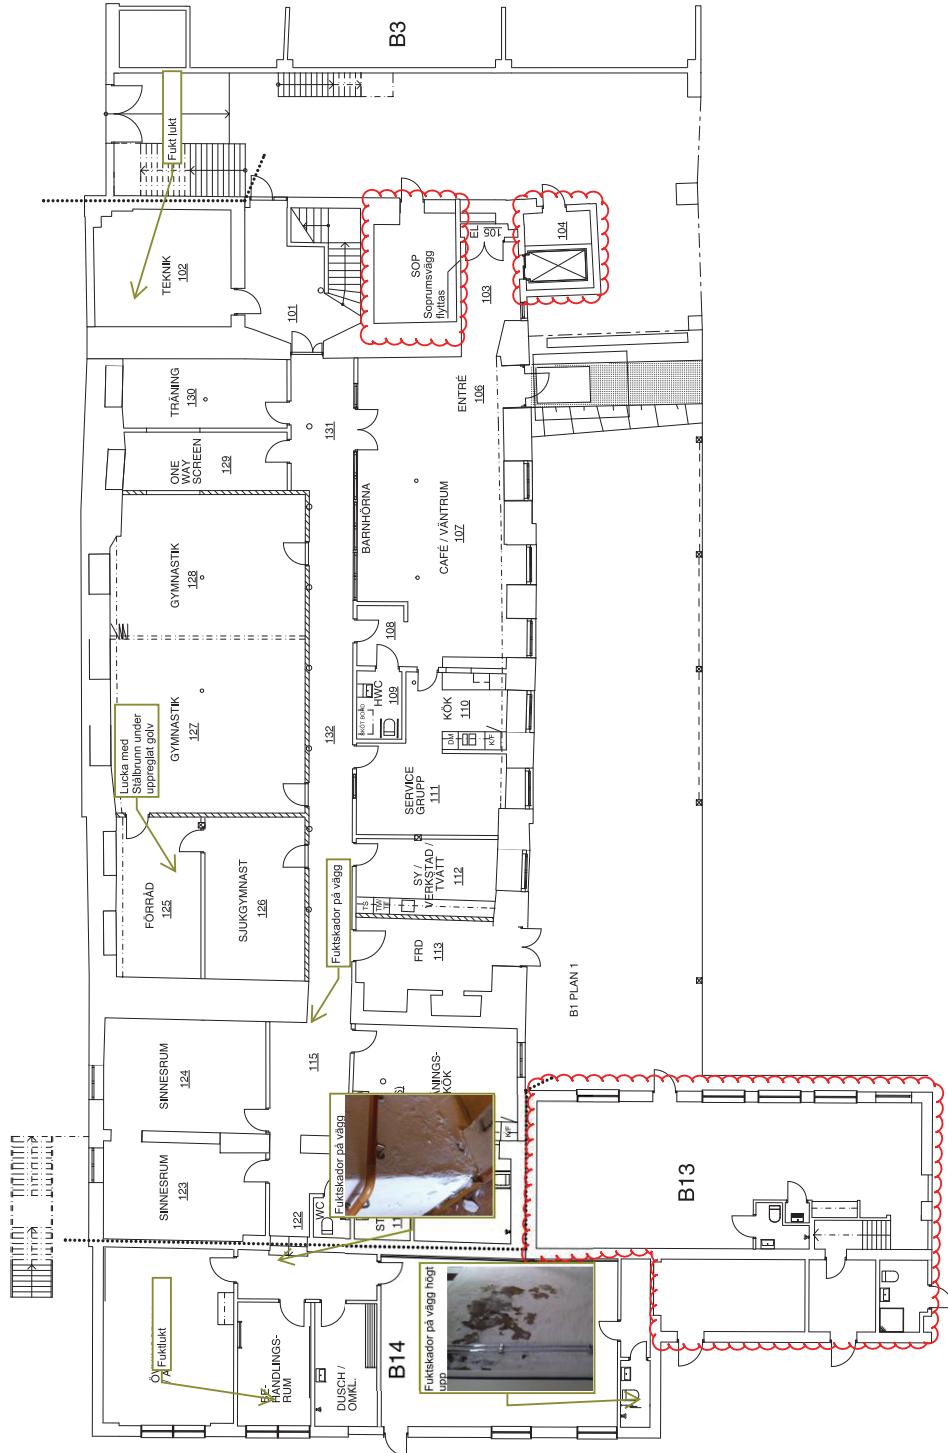


## TECKENFÖRKLARING

BELYSNINGSTOLPE	ENTRÉ
CYKELSTÄLL	GRANITPOLLARE
...	MUR
...	SKYLT
...	TAK
...	TRÄD
PARKERINGSPLATS	

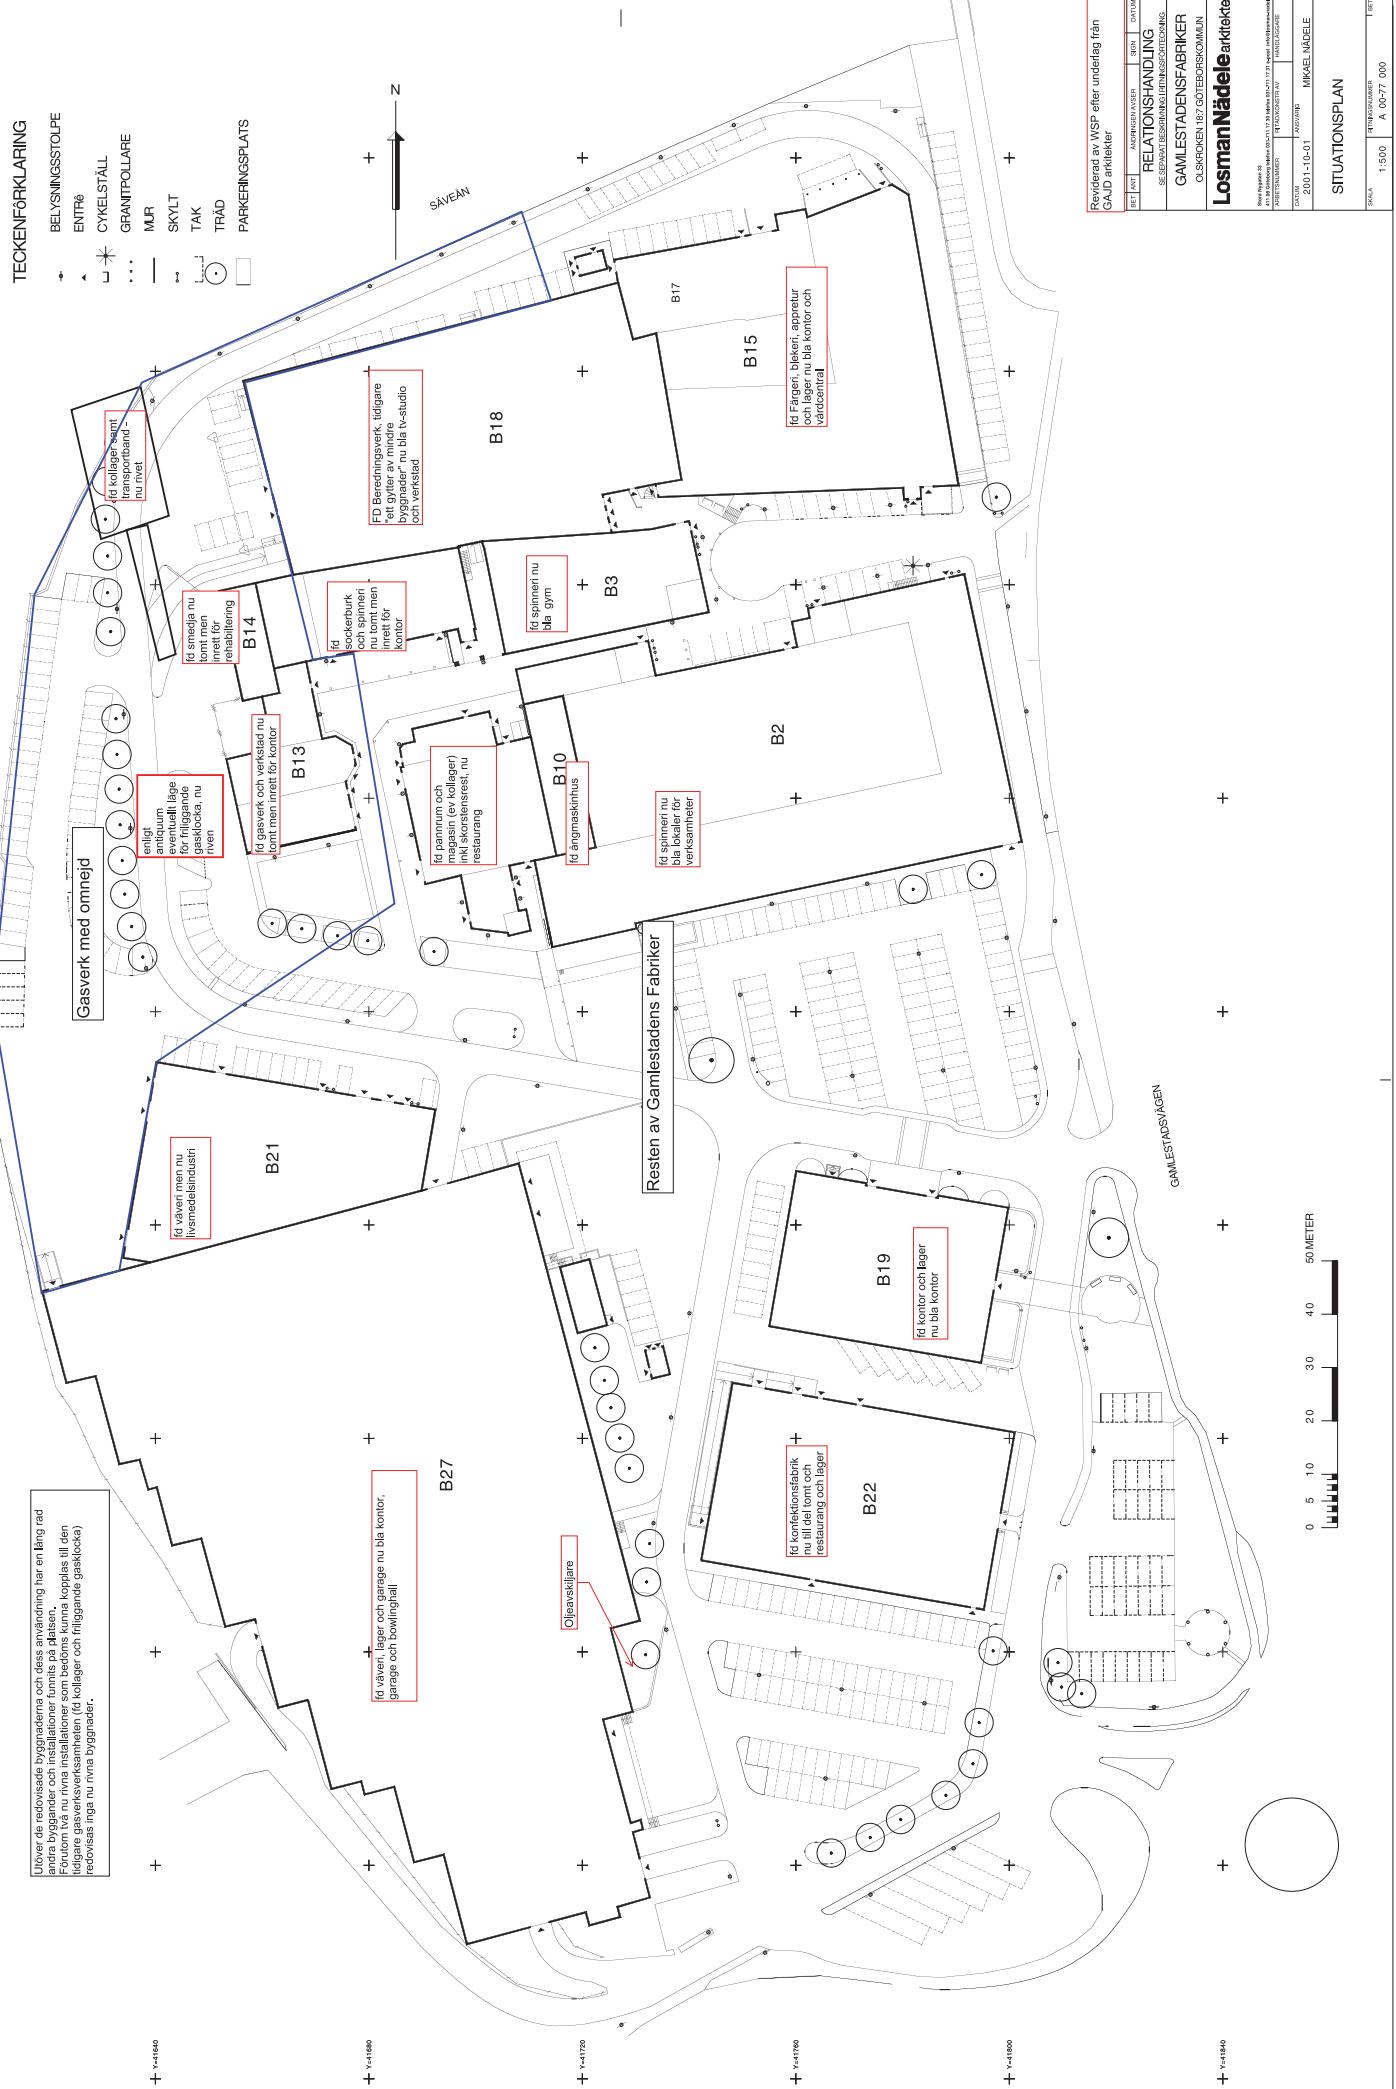


## BILAGA 3A-1

# PAH, aromater - hälsa

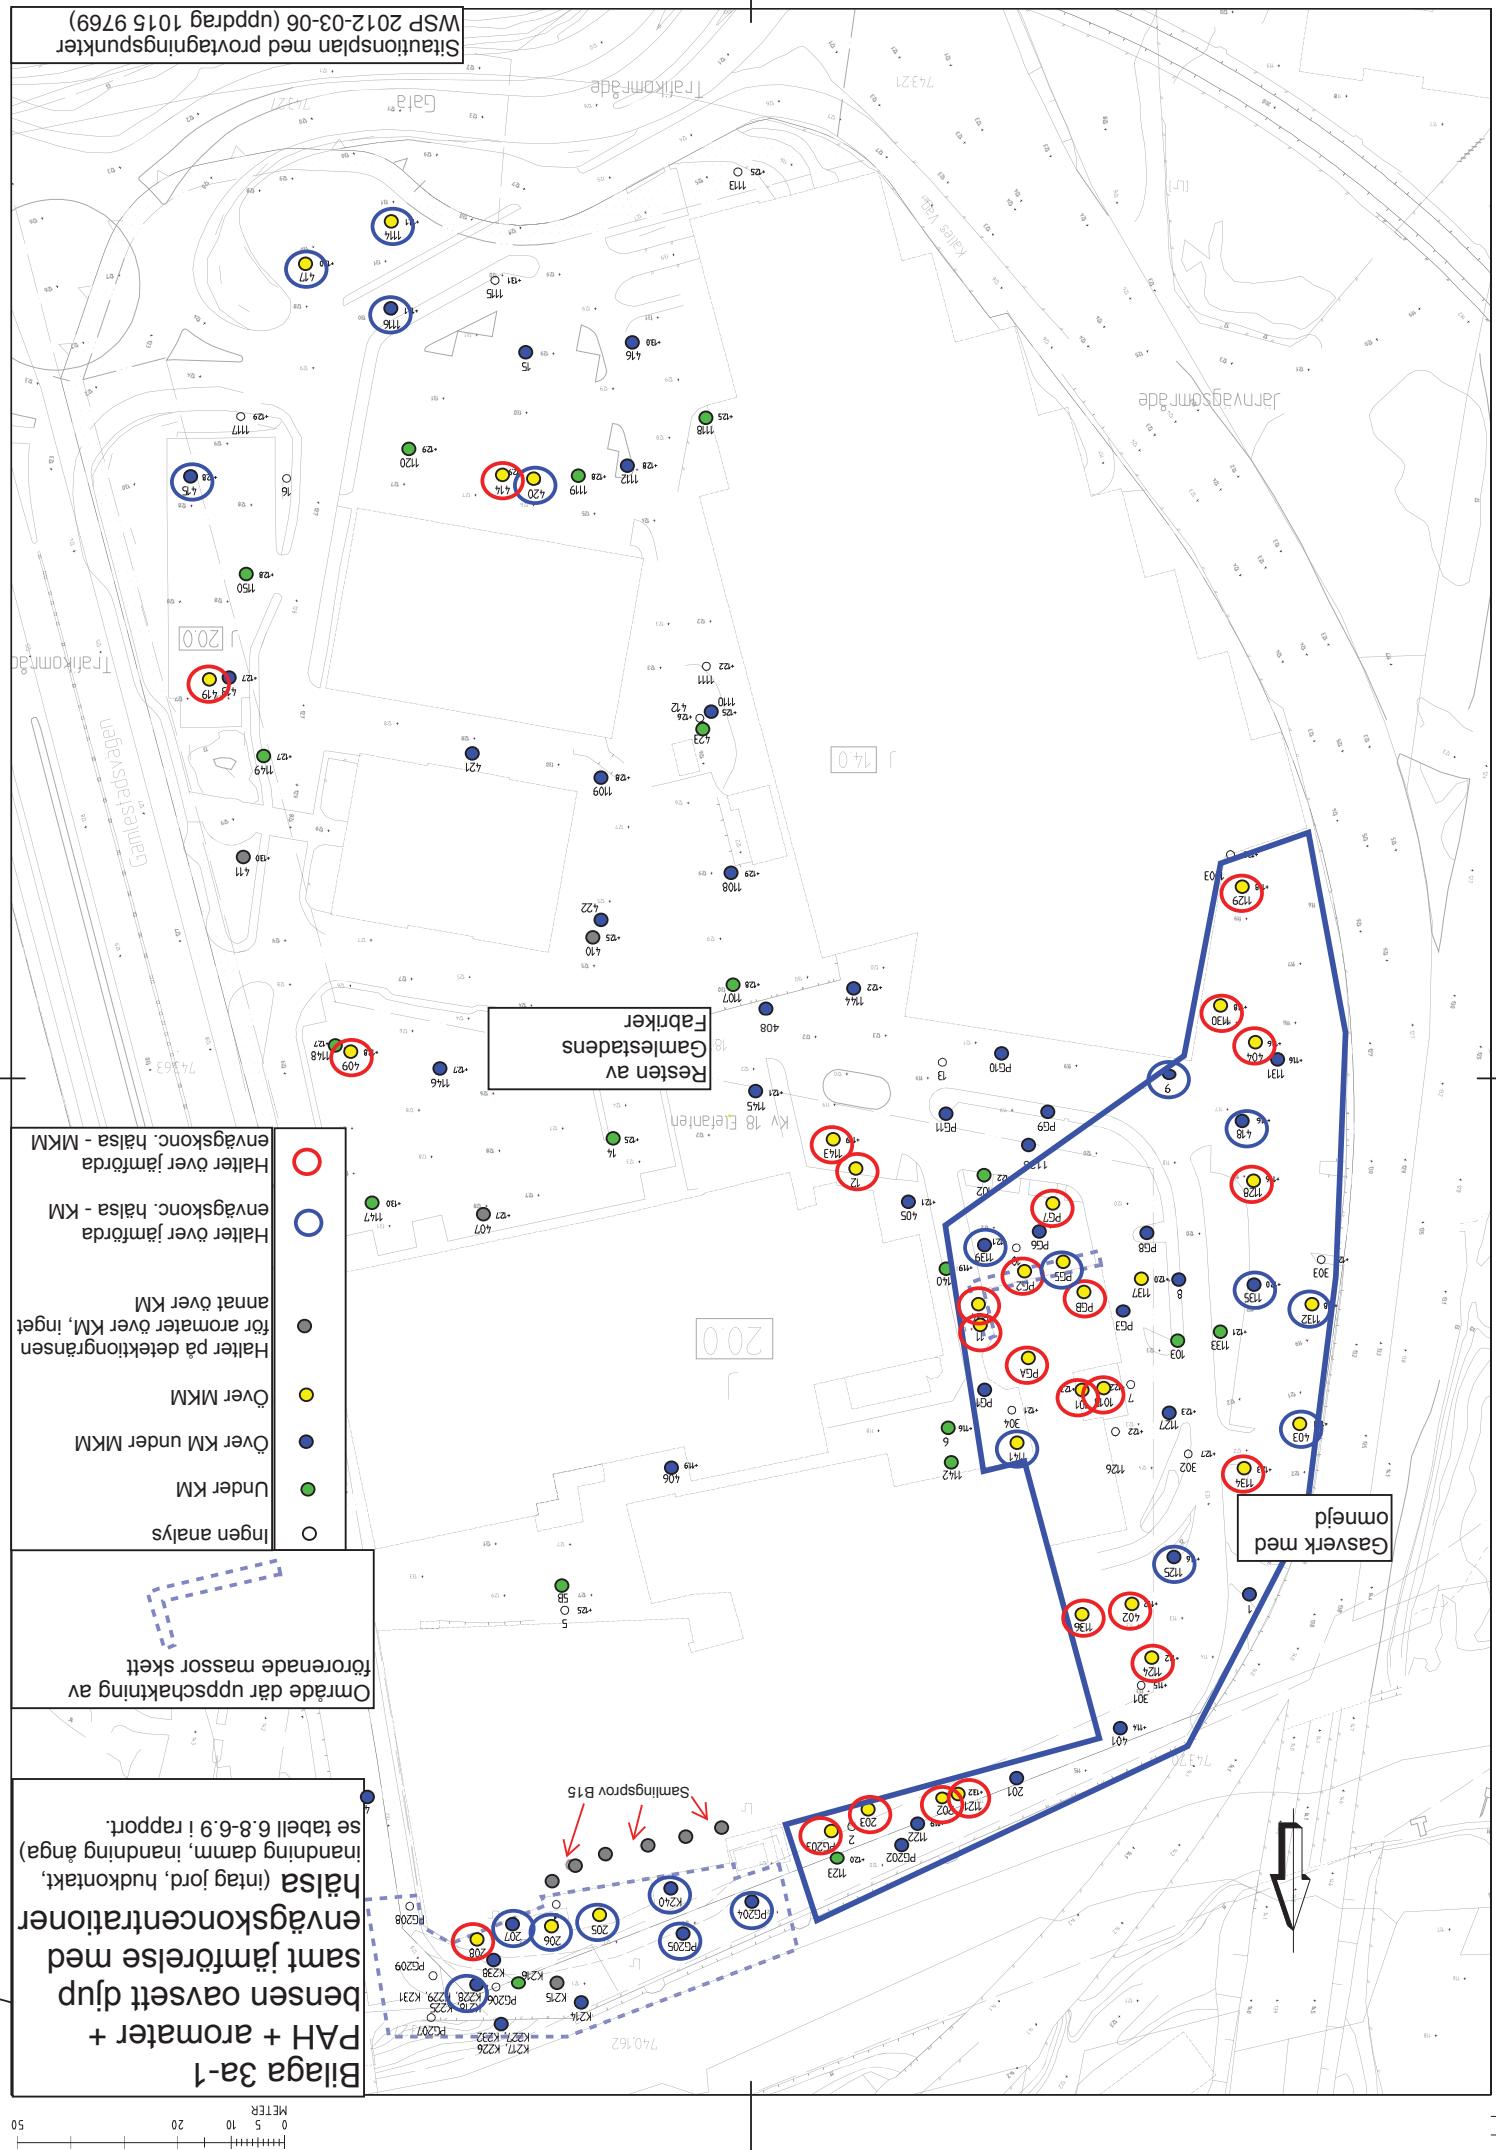


## BILAGA 3A-2

# PAH och aromater – fri fas och farligt avfall

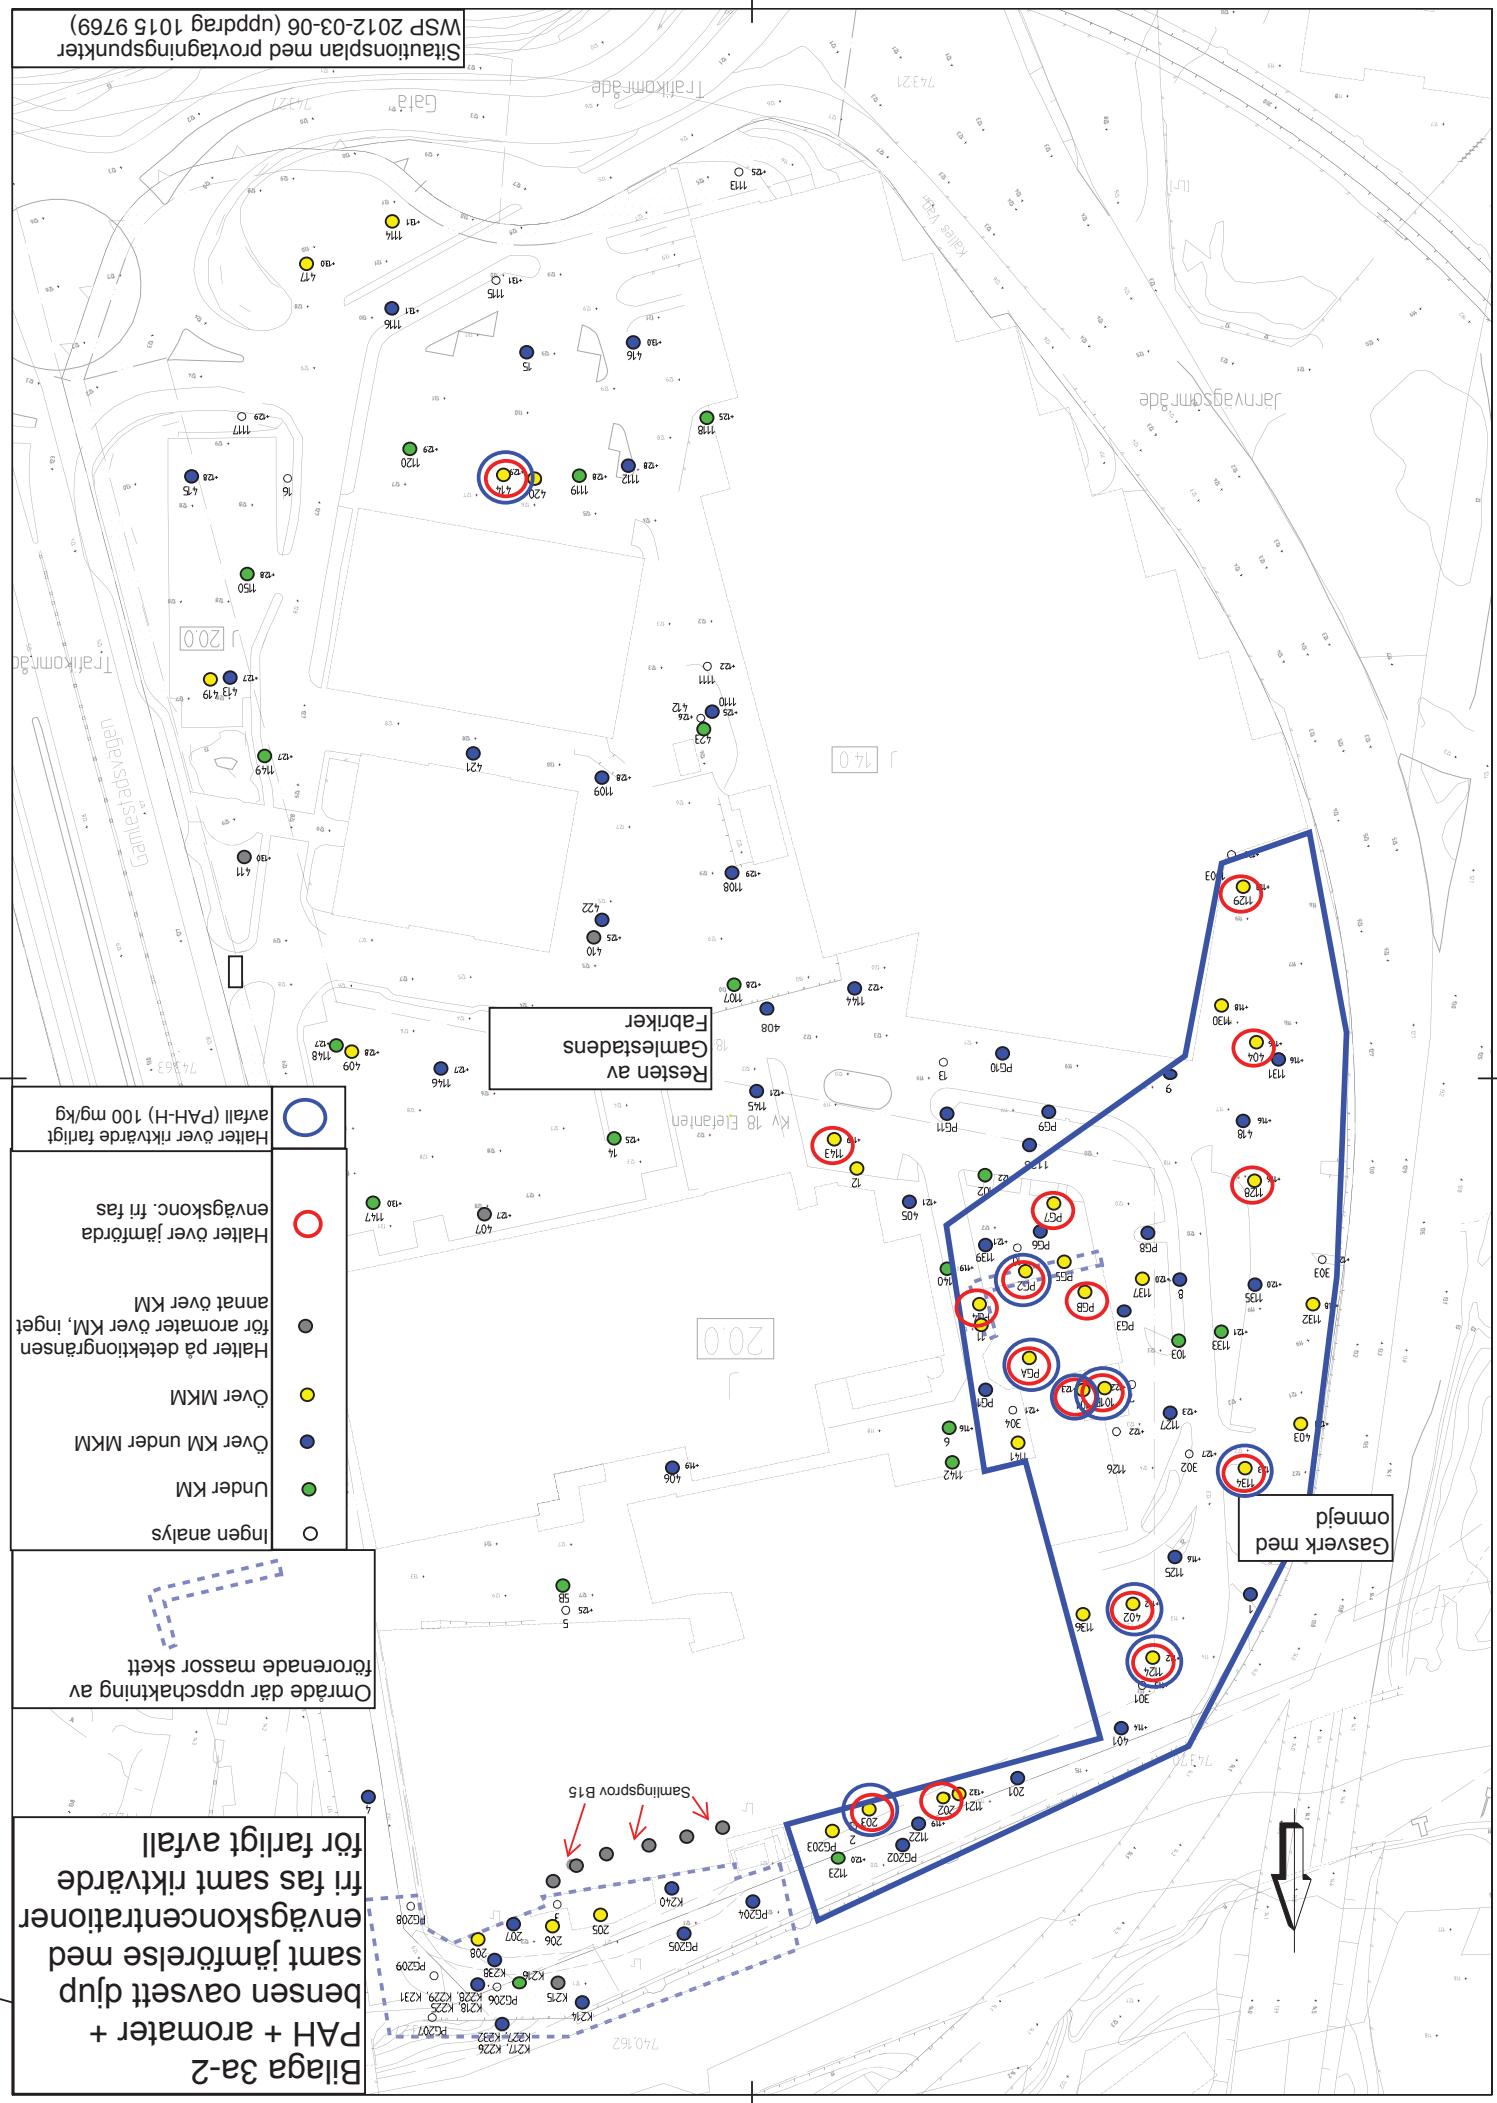


# BILAGA 3B

## Metaller

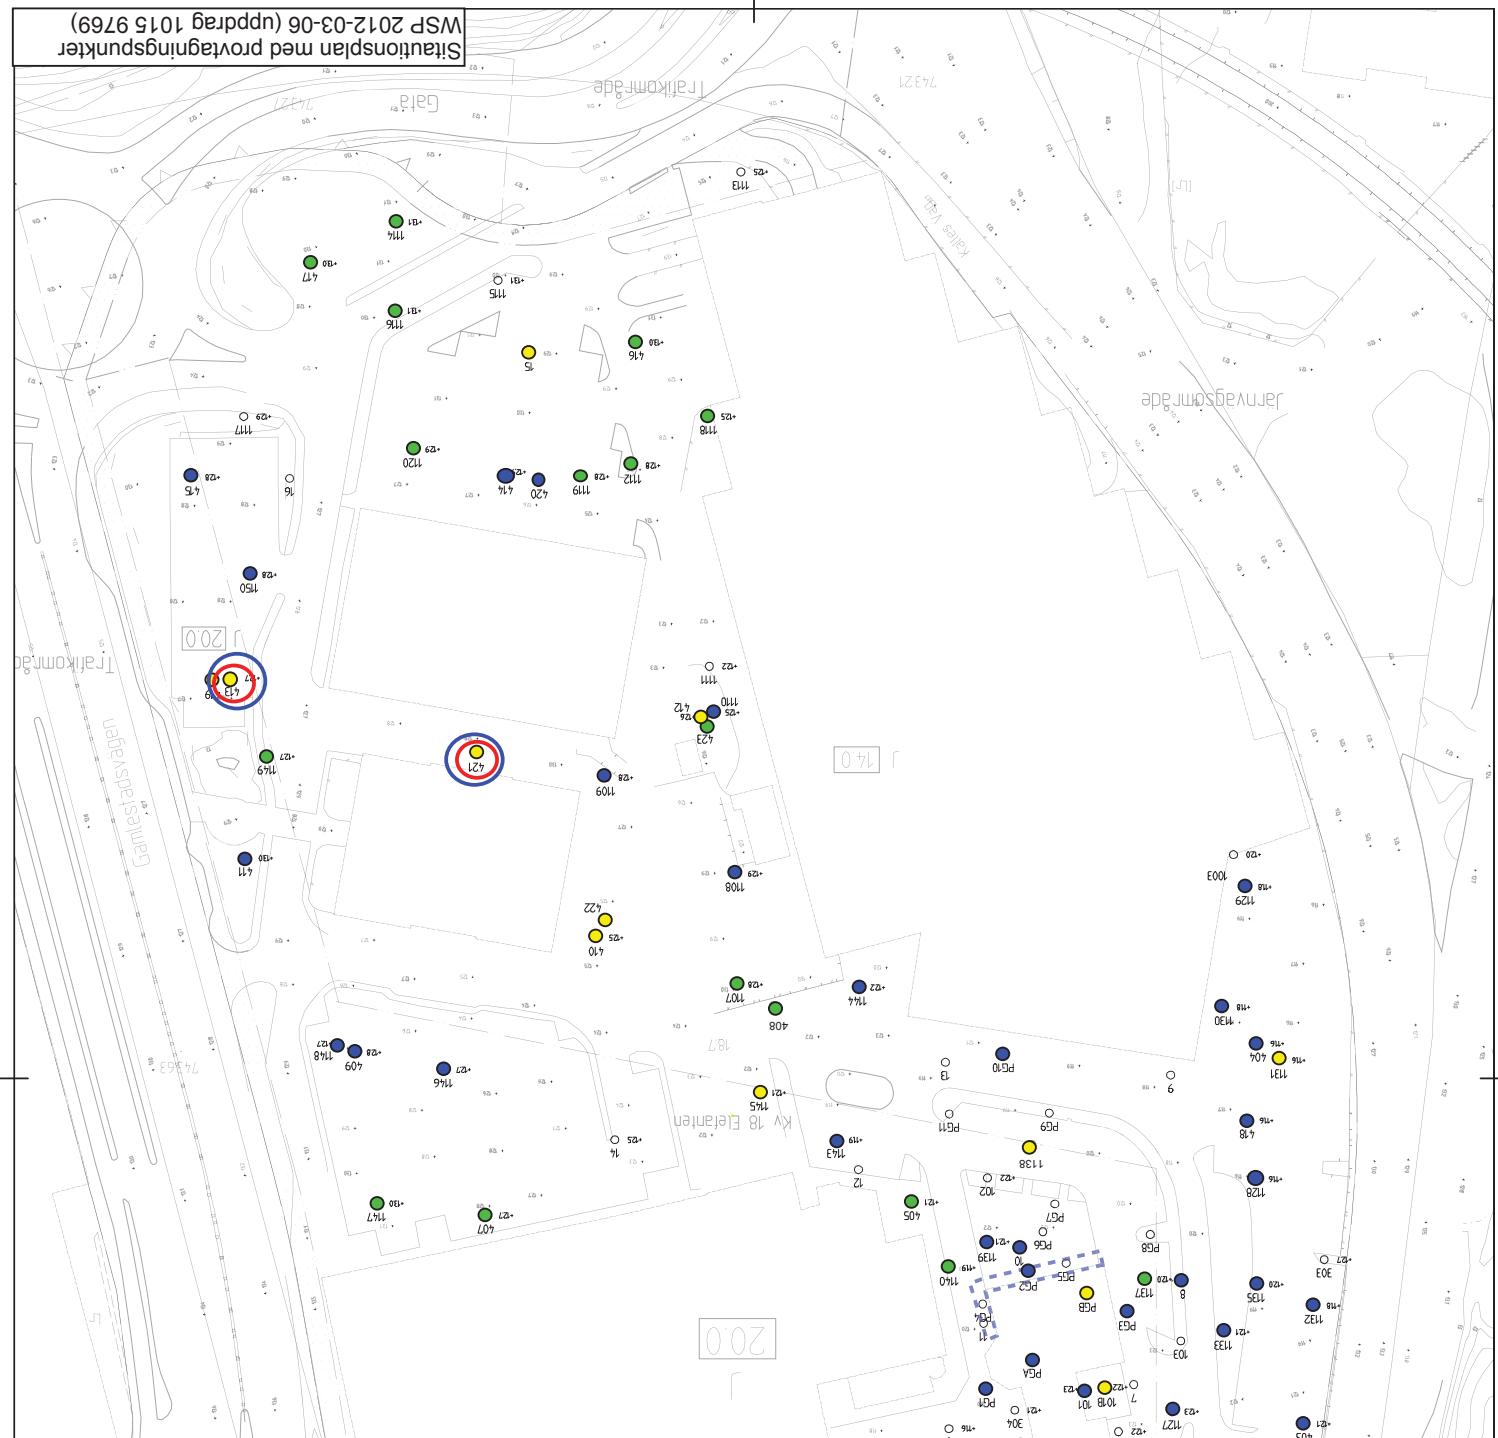

Uppmätta hälter över  
en vattenkonsentratration för risk för  
spredning till vatten och

Uppmätta hälter över  
farligt avfall

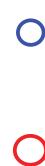

Bilaga 3b  
Metaller och arsenik  
Oavsett djup (inte fenoler  
cyanid etc.)

Metaller och arsenik  
Oavsett djup (inte fenoler  
cyanid etc.)


Under KM  
Över KM - Under KM

Lingen analys

SKALA 1:500  
0 5 10 20 METER

# BILAGA 3C

## Alifater

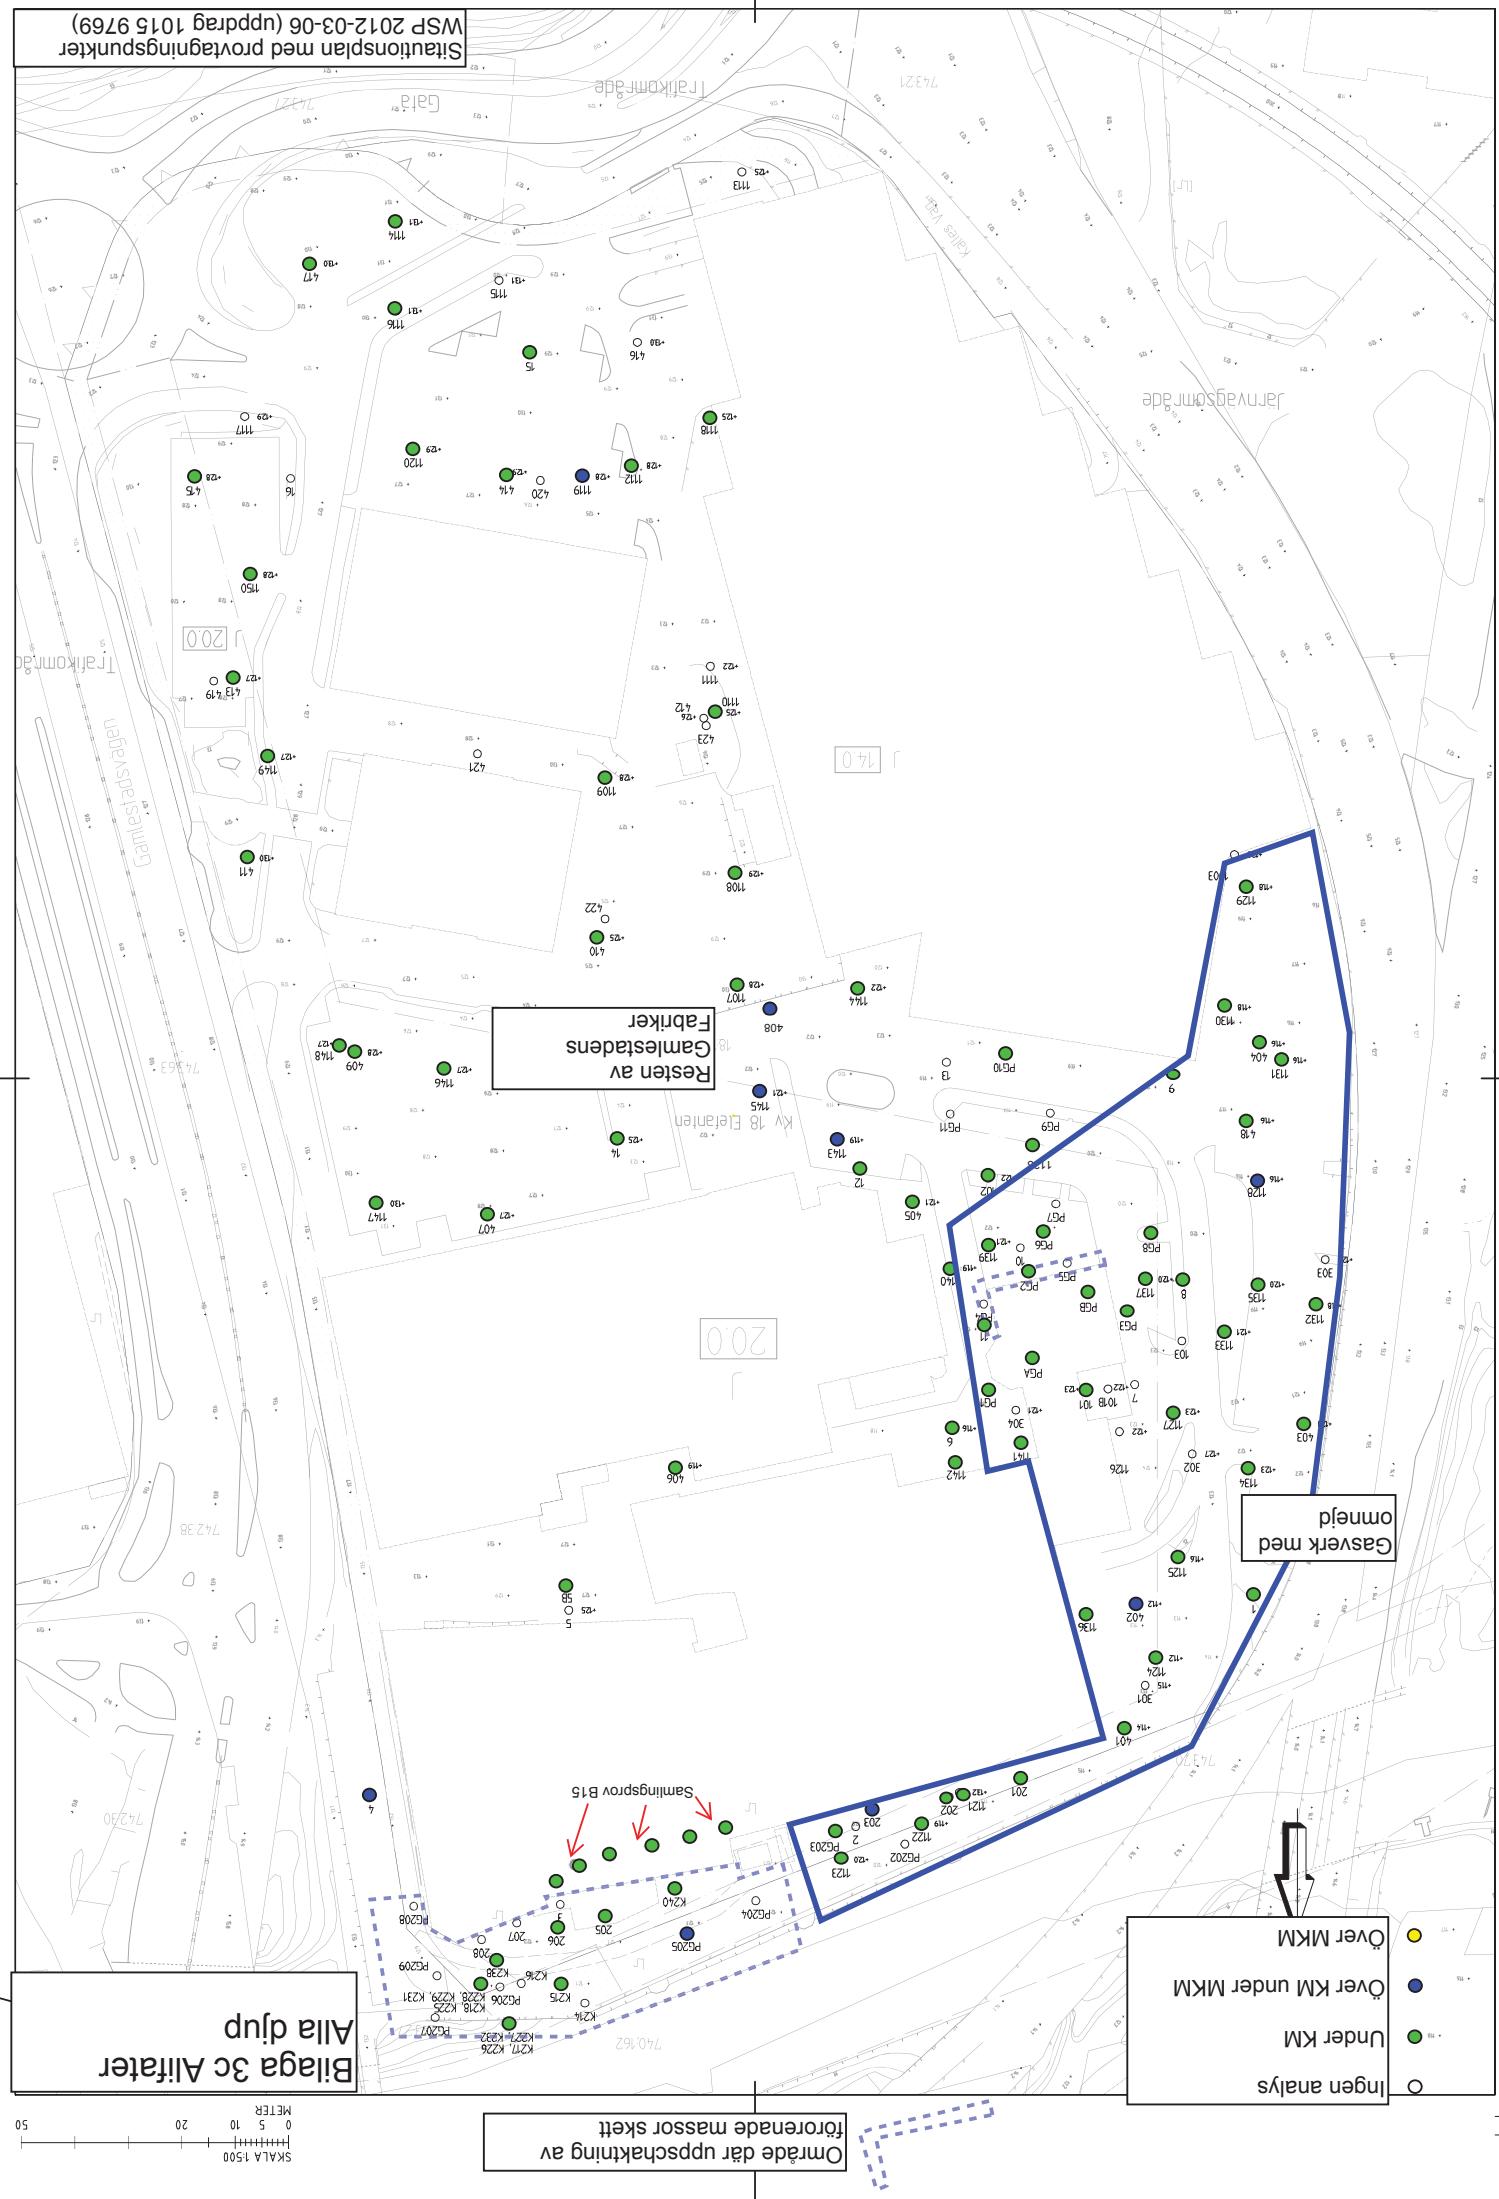

## BILAGA 3D

# Asfalt, grundvatten, porluft och byggnadsmaterial

Dagens avslutning  
Redovisning av fastighetsprover  
byggnadsmaterial (från 2011) och  
pörolämnad (från 2011) och  
grundavtalen för provrör


Omrade där uppschaktning av förorenande massor skett

Over 300 mg/kg  
Over 70 mg/kg  
under 70 mg/kg

